

DEMANDE DE CRÉDIT D'ÉTUDE

Séance du Conseil général du 10 décembre 2025

Objet :

Secteur RC – le Dally – Rénovation infrastructures EU/EC-EP


Demande de crédit d'étude de CHF 30'000.00



Descriptif de la demande :

Avant la réalisation de l'extension de l'entreprise Hubert Etter et Fils SA, nous avons procédé à des contrôles des collecteurs d'eau usée et d'eau claire, ainsi que de la conduite d'eau potable. Ces conduites se trouvent sous la future place de manœuvre des véhicules lourds. Toutes les précautions nécessaires ont été prises pour la durée des travaux et pour le futur de ces infrastructures communales. Cela s'est organisé en collaboration avec la direction de l'entreprise Hubert Etter et Fils SA, de la direction des travaux de construction et de la Commune.

Plan des infrastructures souterraines privées et communales, projet Hubert Etter et Fils SA

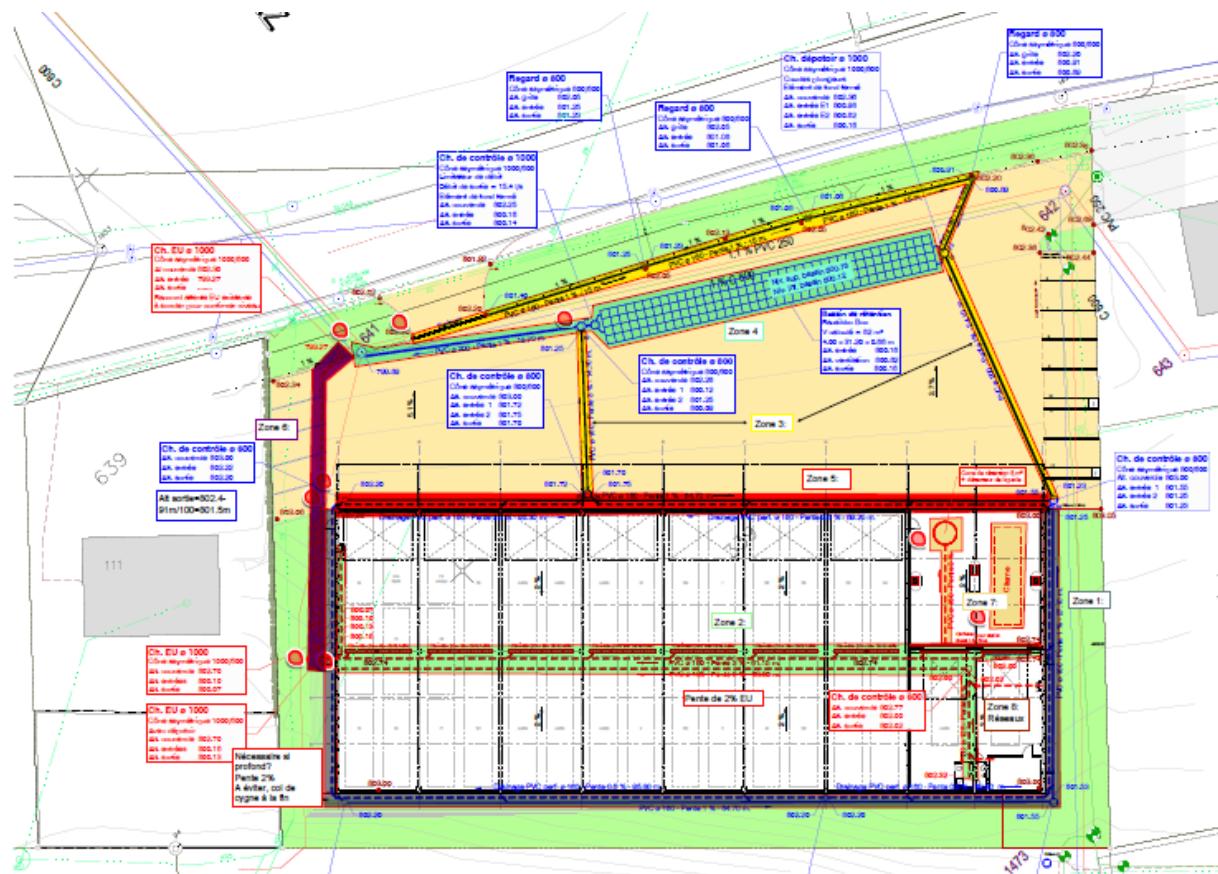


Les passages caméras, réalisés avant travaux sur les collecteurs de la parcelle concernée, indiquent que le collecteur EC est actuellement dans un bon état. Cependant le collecteur d'eau usée présente lui une usure avancée et nécessite un remplacement à court terme. La conduite d'eau potable

demande elle aussi un remplacement dans les 10 ans à venir. Sur la parcelle voisine, les collecteurs EU et EC passent sous les locaux de l'entreprise Hubert Etter et Fils SA.

Nous souhaitons profiter du projet de rénovation de la route cantonale entre le pont du Russon et la Ville de Bulle (mesure M19 du PA1) pour réaliser les travaux nécessaires en commun. Les travaux cantonaux doivent débuter en 2027 et se poursuivre jusqu'en 2028.

L'objectif et le périmètre de l'étude sont définis selon l'image ci-dessous :

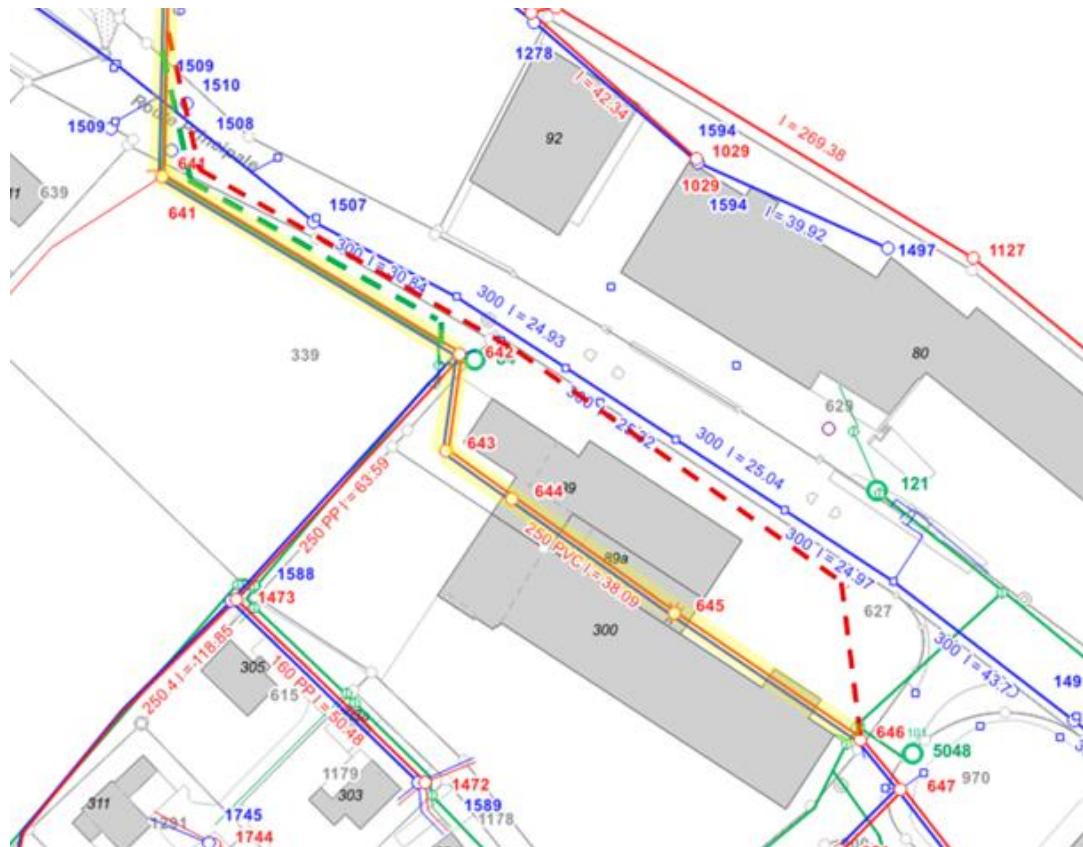

- Surlignés en jaune, les collecteurs EU-EC et la conduite EP concernés
- Traitillé en rouge, le nouveau collecteur EU communal
- Traitillé en vert, la nouvelle conduite EP communale

L'étude que nous vous demandons de financer doit permettre d'établir le volume des travaux à réaliser, la méthodologie appliquée et les coûts à charge de la commune. Cette étude ira jusqu'aux phases de mise à l'enquête et d'appel d'offres du projet communal. Les phases d'exécution du chantier ne sont pas prises en compte car notre objectif est de les intégrer au projet routier cantonal. Elle devra aussi définir si nous devons réaliser un nouveau collecteur EC ou conserver l'ancien avec une rénovation par chemisage ou pas.

Pour donner suite à un appel d'offre, l'étude de ce projet sera confiée à l'entreprise CSD Ingénieurs SA à Bulle. Cette entreprise gère le PGEE communal, qui est notre outil de planification des infrastructures d'évacuation des eaux.

Le Conseil communal sollicite l'autorisation du Conseil général pour un crédit d'étude de CHF 30'000.00

7201.5290.09 CE – Secteur RC - le Dally – Rénovation infrastructures EU/EC-EP

Financement :

Par emprunt ou par liquidités : CHF 30'000.00

Frais financiers :

Intérêts estimatifs si emprunt 1.00 % : CHF 300.00
Amortissement 1.25 % : CHF 375.00

Charges annuelles : CHF 675.00